


体育館屋上防水工事（配置図） 2F



体育館

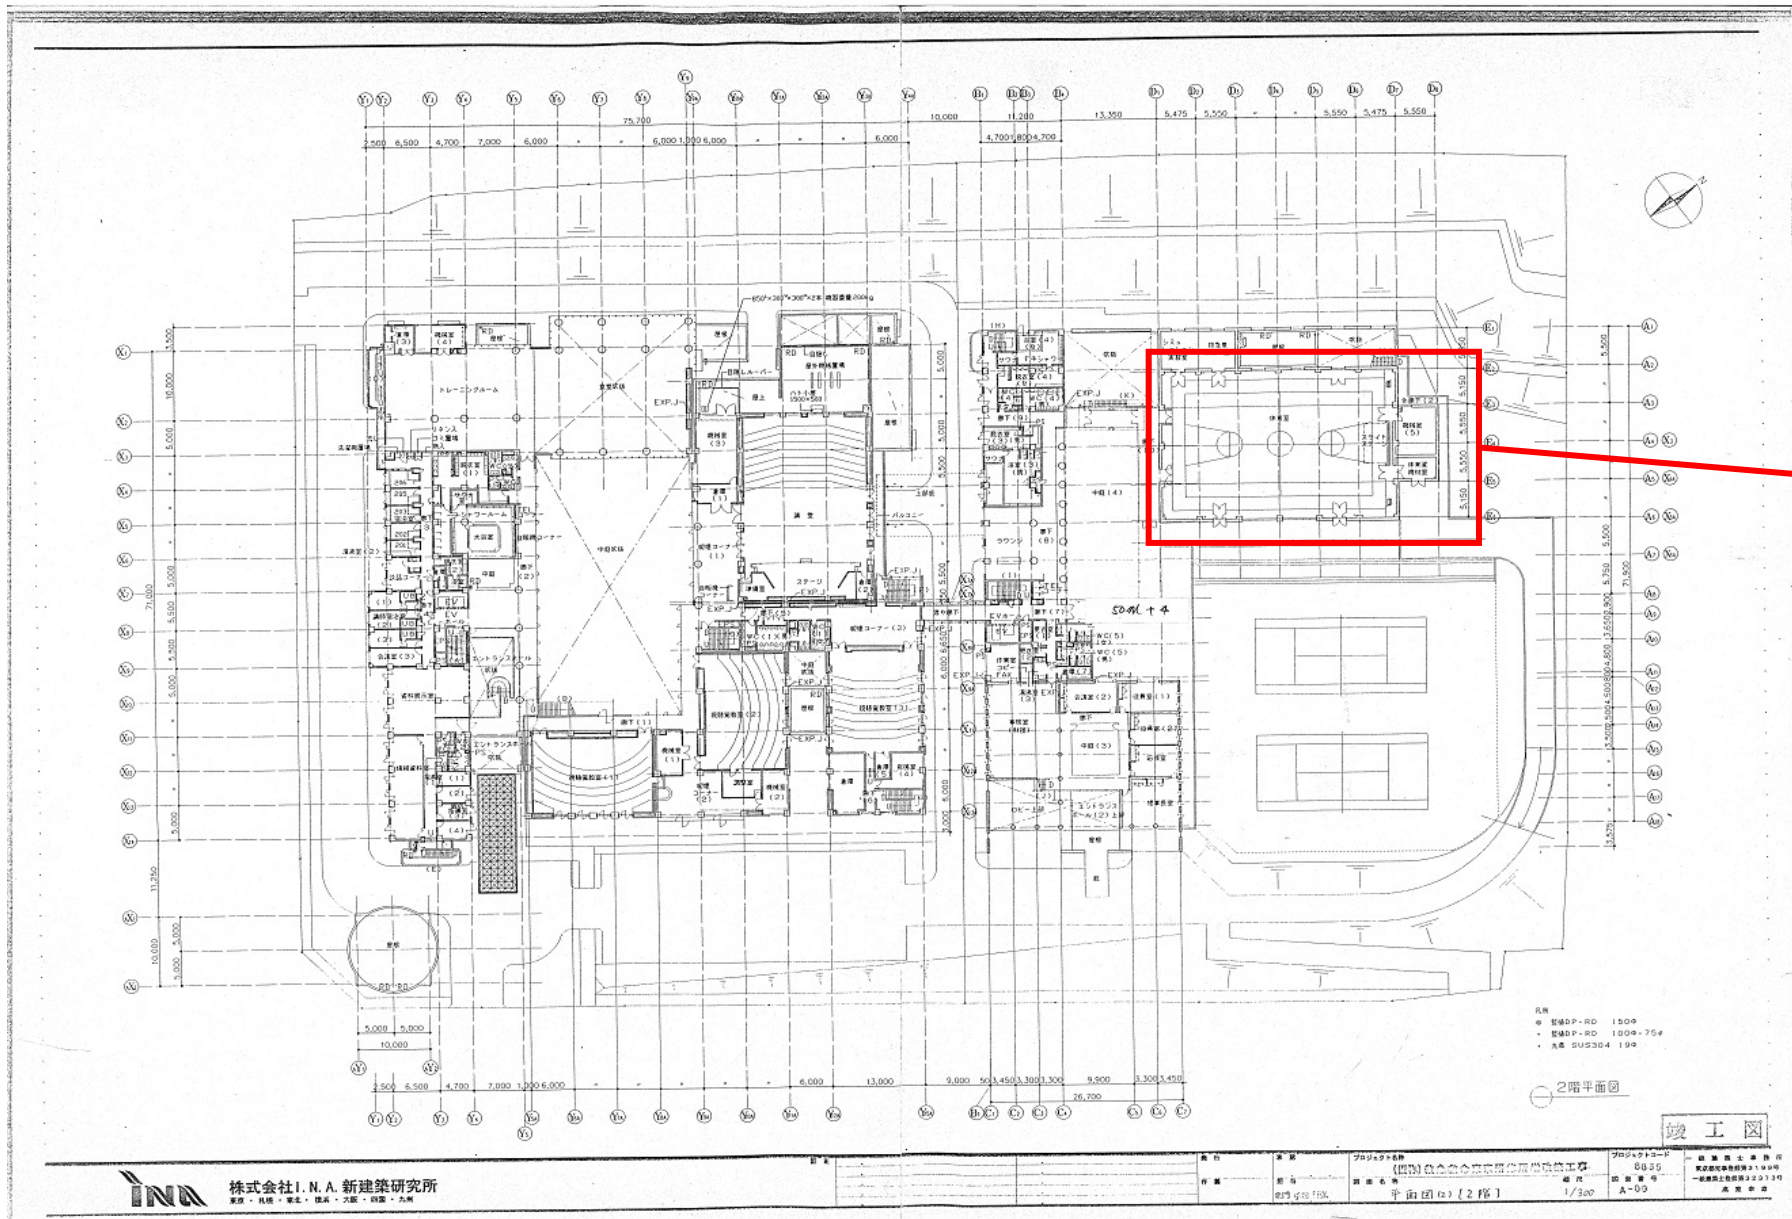


株式会社I.N.A. 新建築研究所

 平面図 (2) [2階] 1/300


体育館屋上防水工事（配置図） 3F

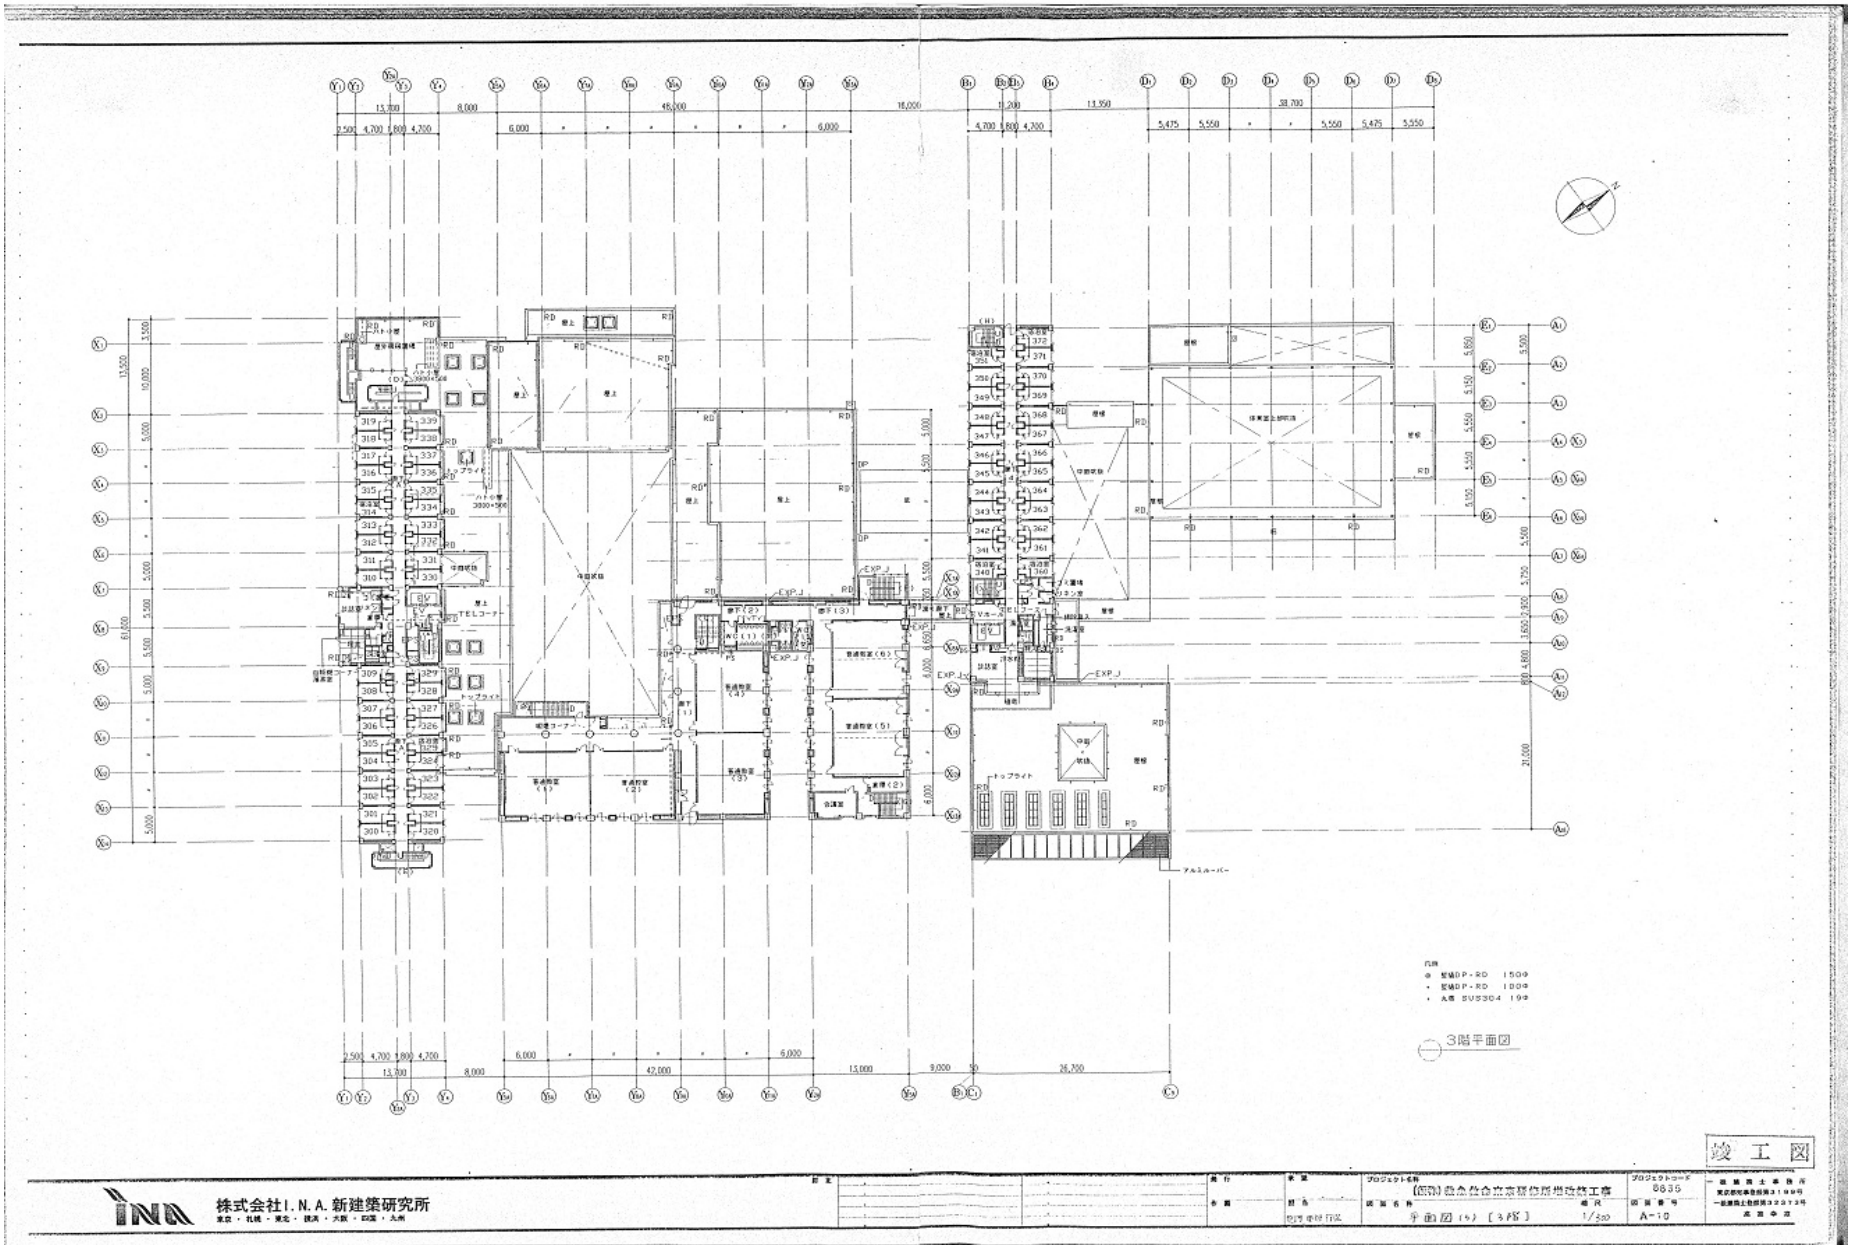


設計	
監理	
施工	


竣工図	
設計者	新建築研究所

体育館屋上防水工事（配置図） 4F

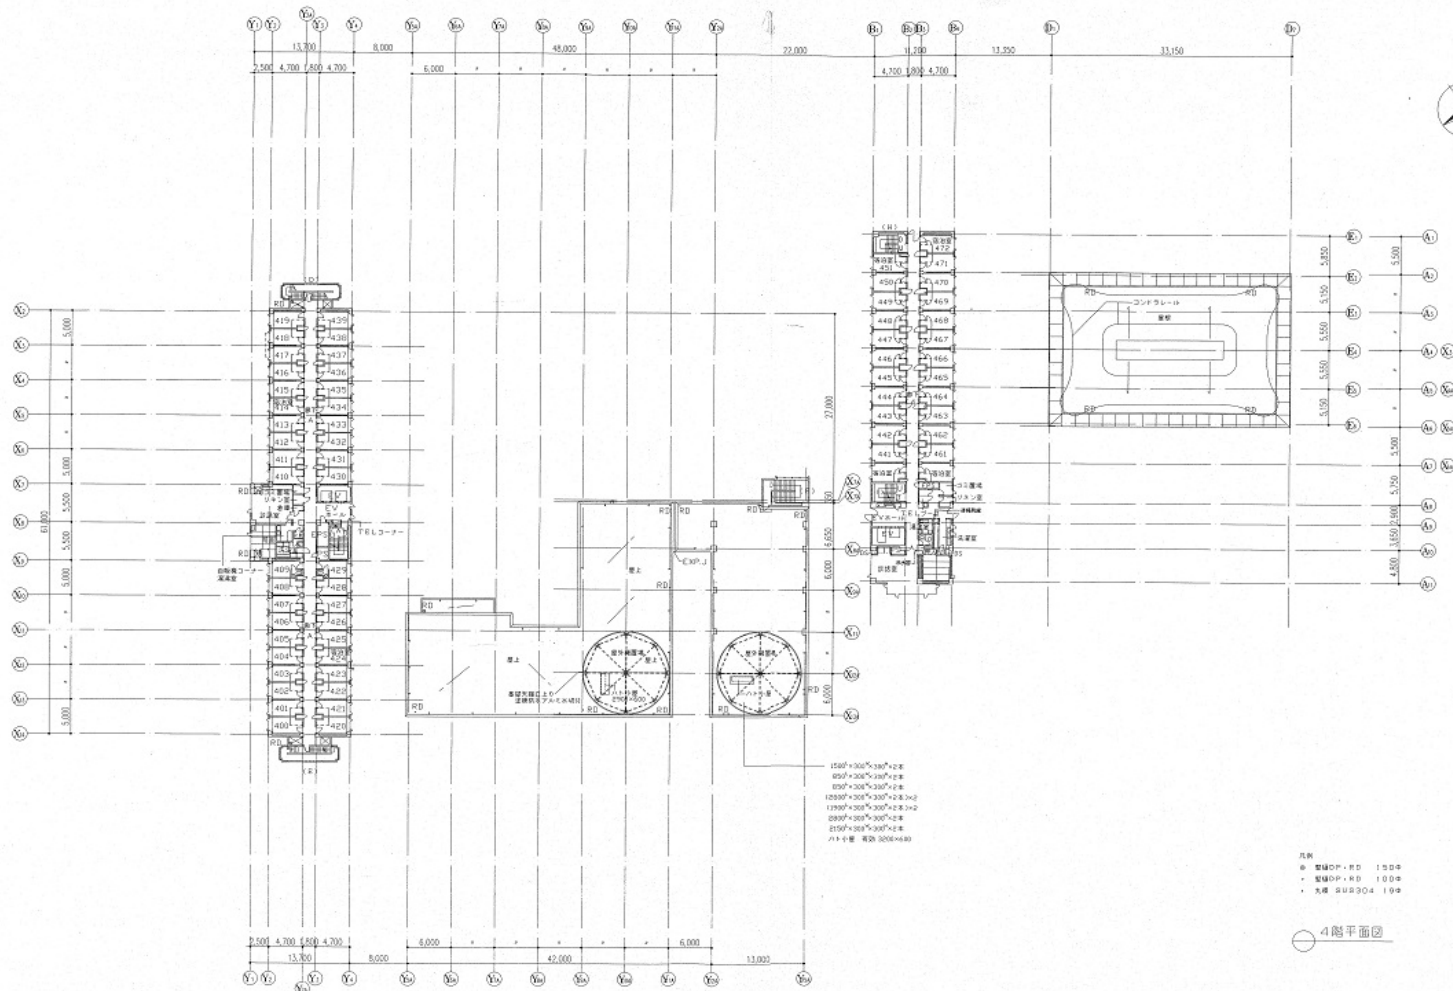

1500*300*220*2
 850*300*220*2
 850*300*230*2
 1000*300*230*2
 1350*300*220*2
 850*300*230*2
 2250*300*230*2
 71ヶ所 概計 3000*600


- 凡例
- 壁面: RD 1500
 - 壁面: RD 1000
 - 丸線: SUB904 100

4階平面図


竣工図



体育館屋上防水工事 (体育館平面図 1)

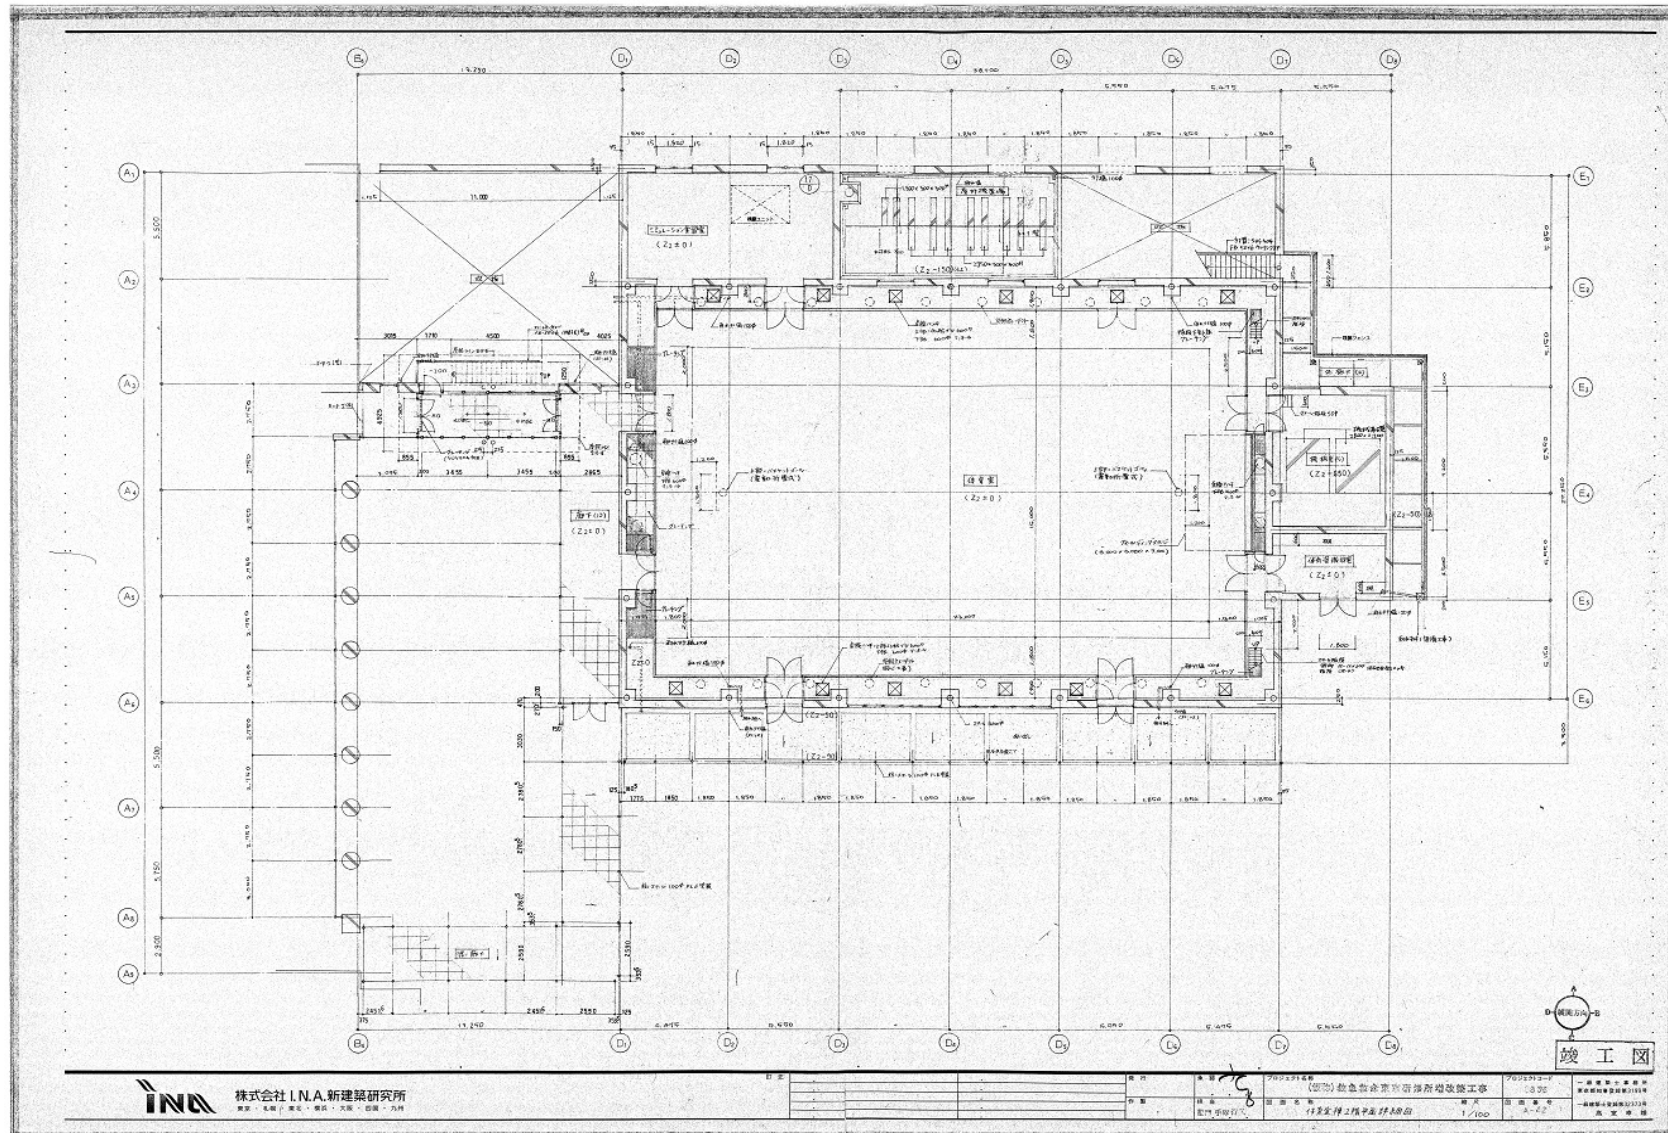


体育館屋上防水工事 (体育館平面図 2)

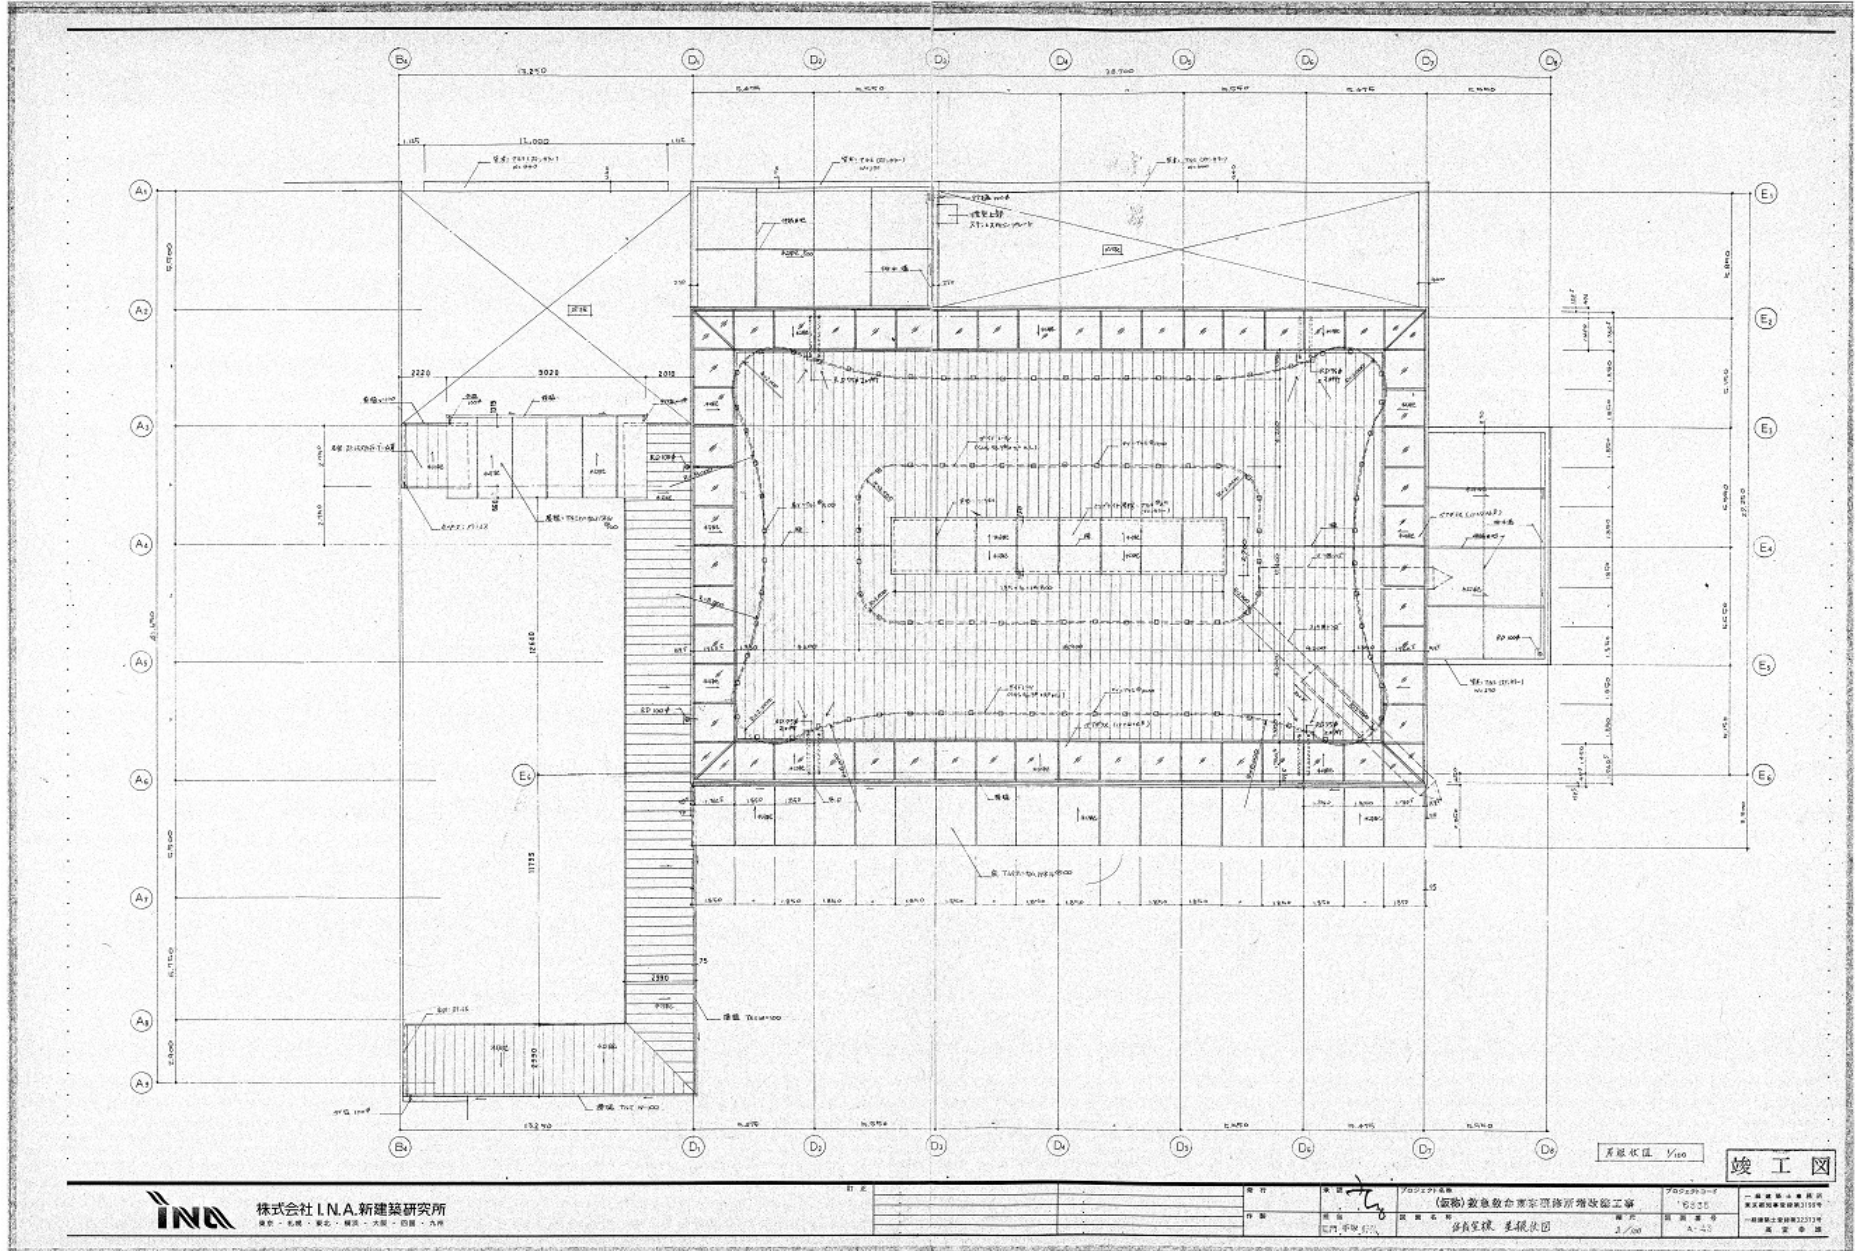


体育館屋上防水工事 (体育館立面图 1)

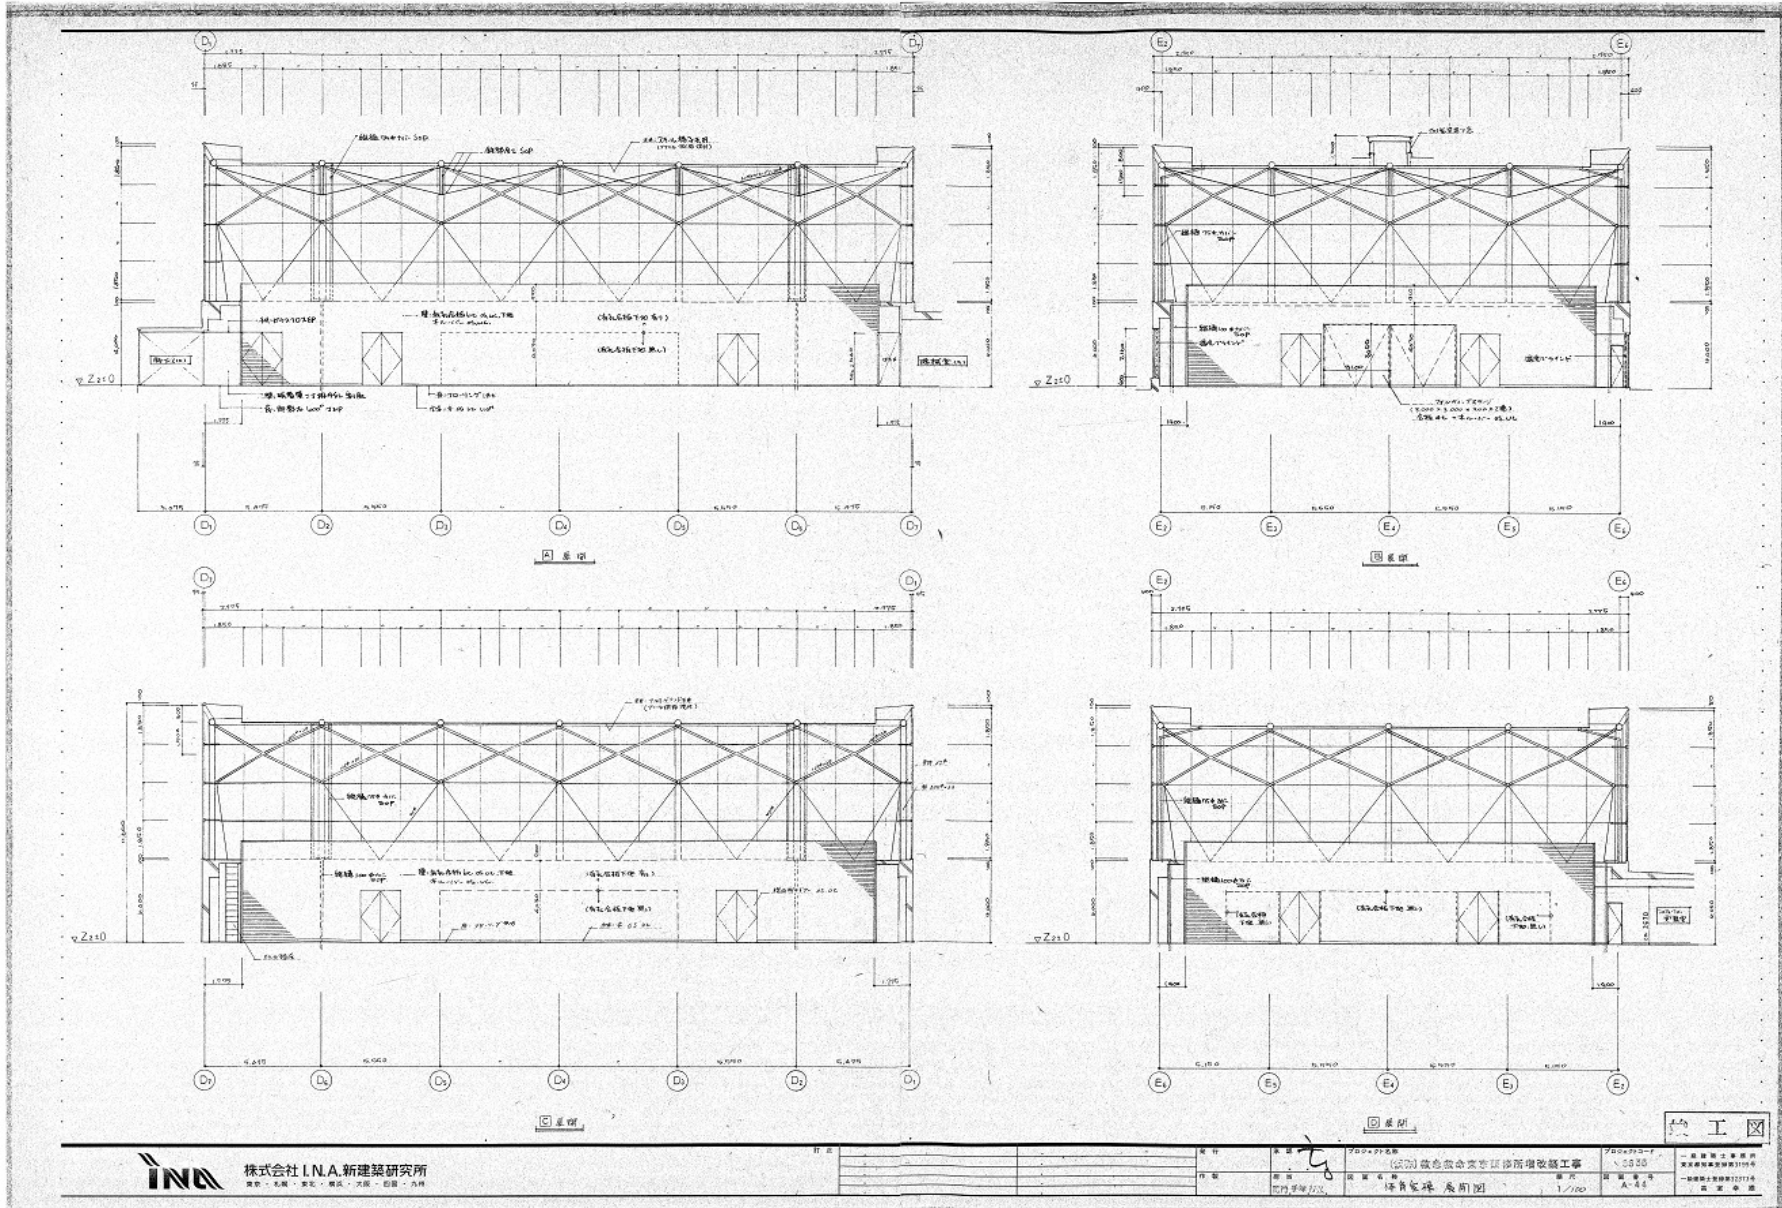


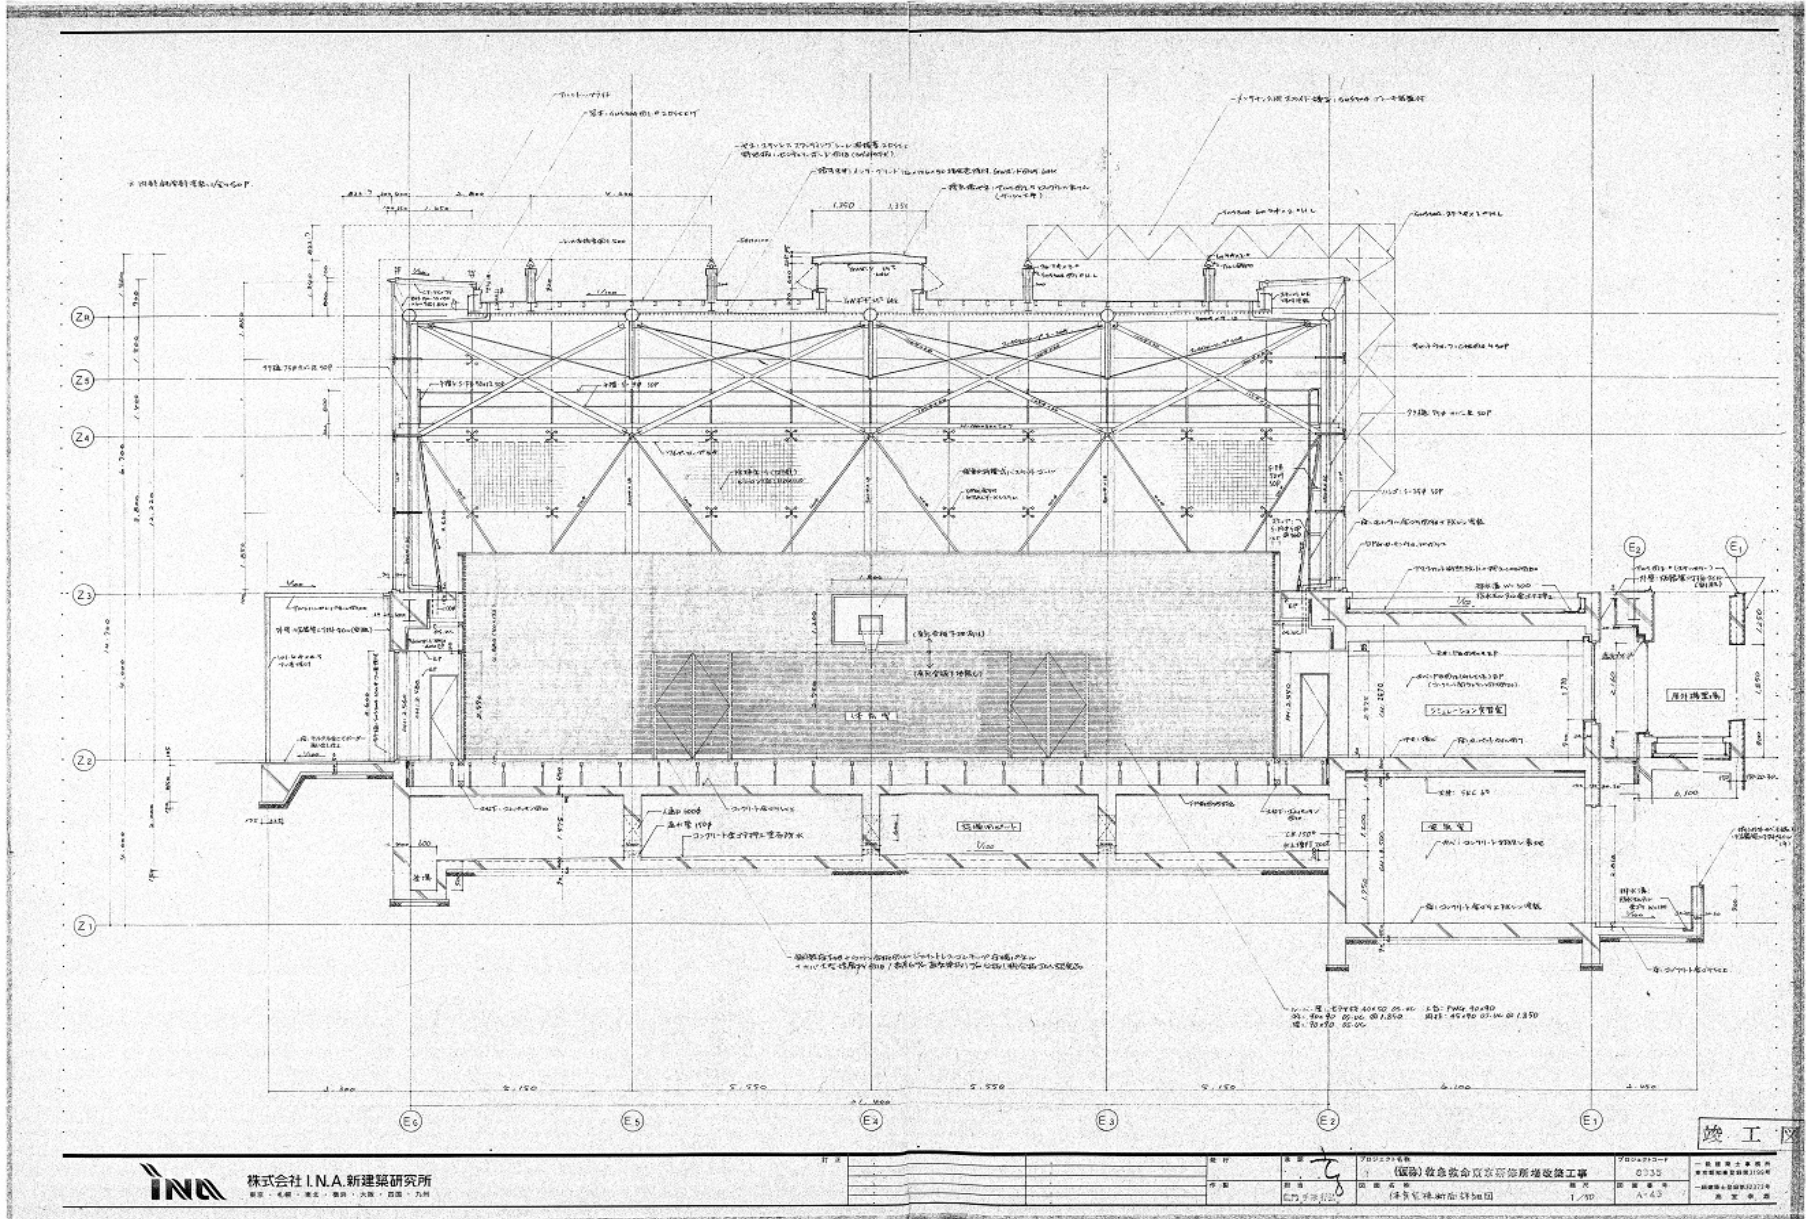


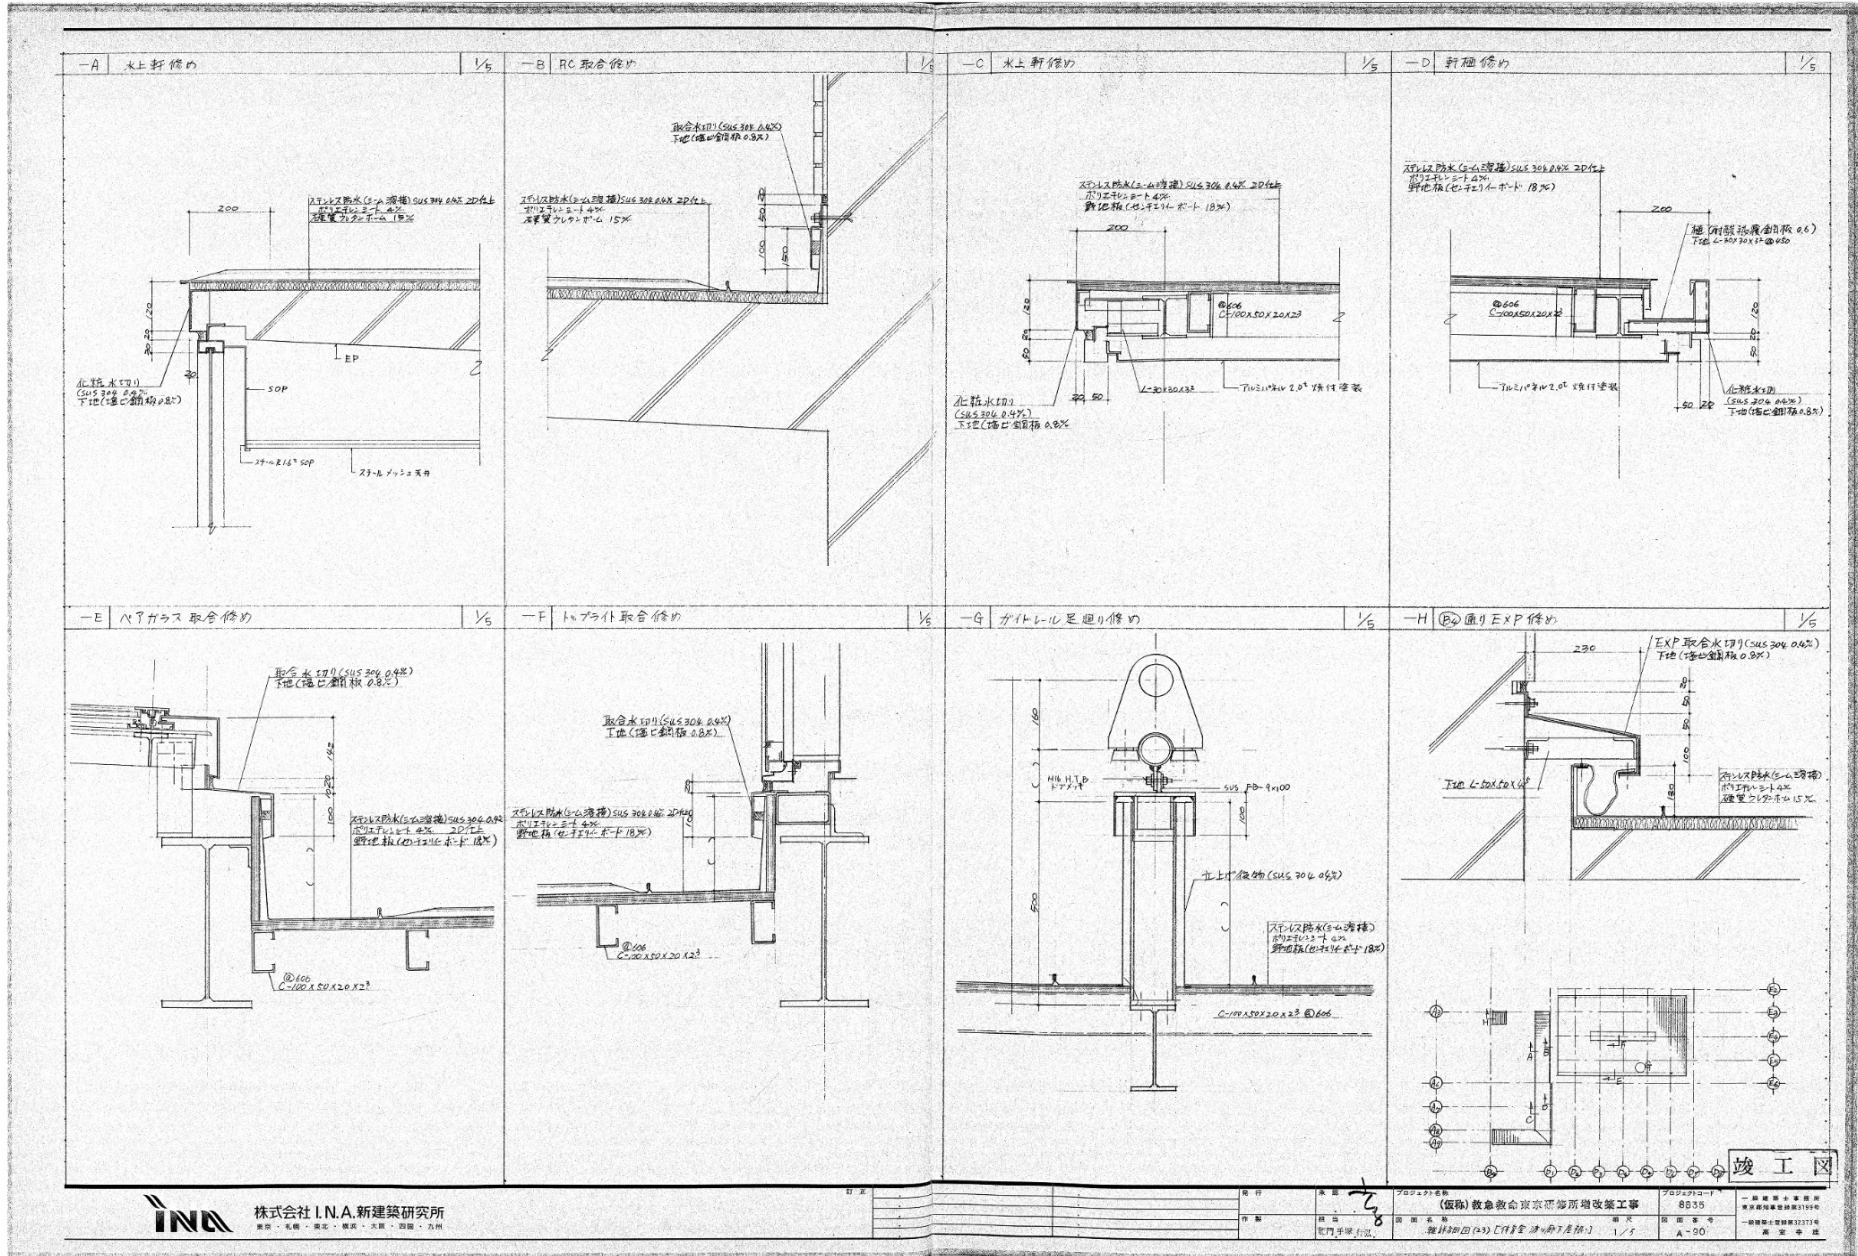



株式会社 I.N.A. 新建築研究所
東京・札幌・横浜・福岡・大阪・四国・九州


